凡 例

————	既設埋設管　1972年　42年経過　VP, ヒューム管	※ 1~3 インバート桝
————	既設排水管　1972年　42年経過　鋳鉄, 白ガス, VP管	※ K~M 溜め桝
————	既設通気管　1972年　42年経過　白ガス	
————	既設排水, 通気管　2010年　5年経過　DVLP管	(美化工事にて改修済み)

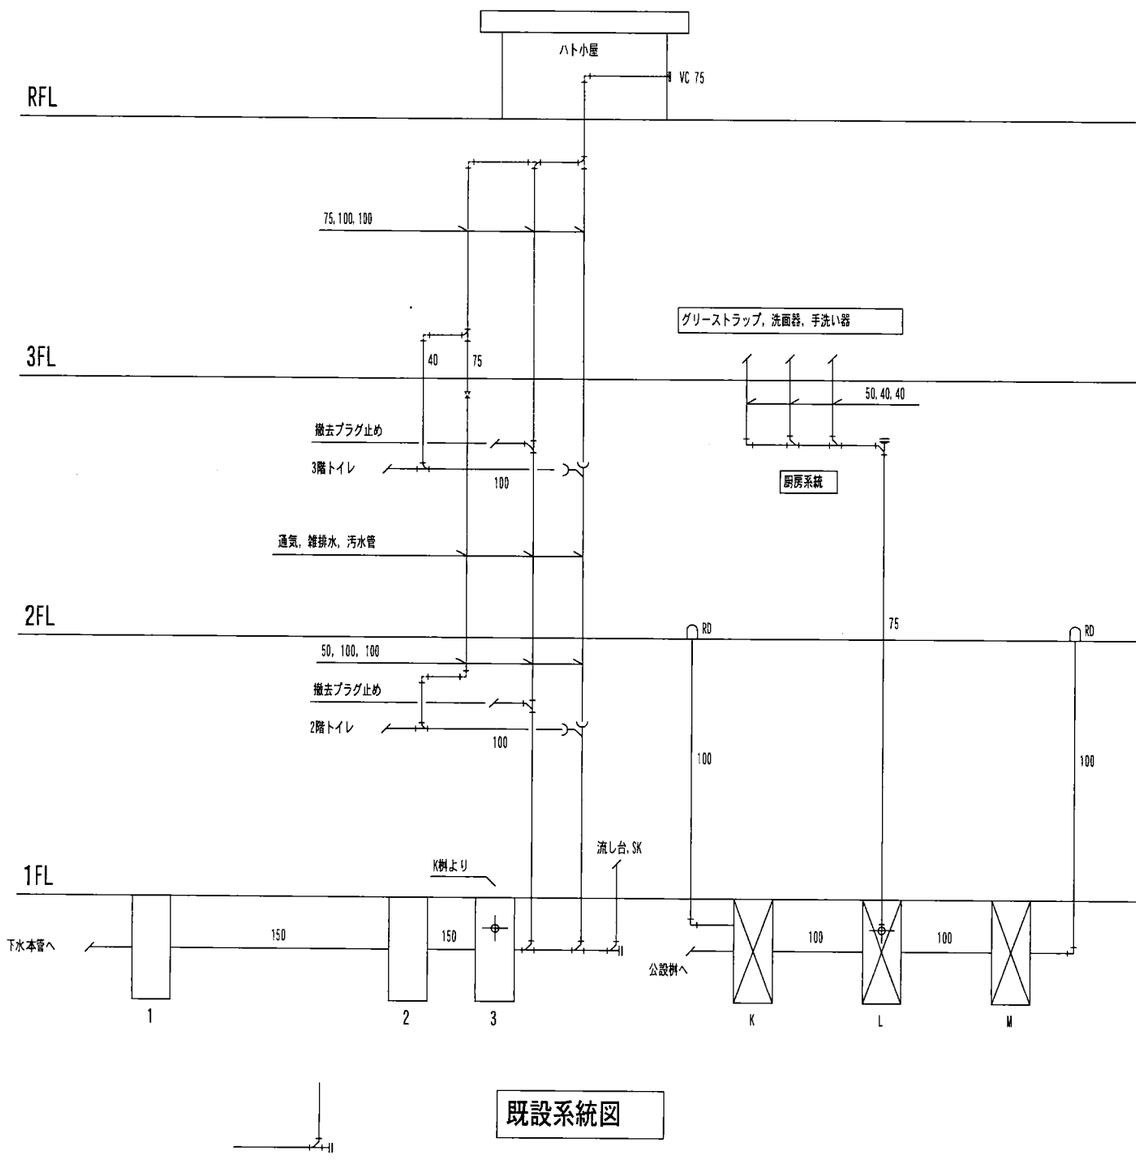

既設系統図

凡例

————	新設埋設管 VP管	※ 1~3, L インバート桝
————	新設排水管 DVLP管	※ K, M 浸透桝
————	新設通気管 DVLP管	
————	既設排水, 通気管　2010年　5年経過　DVLP管	(美化工事にて改修済み)　再使用

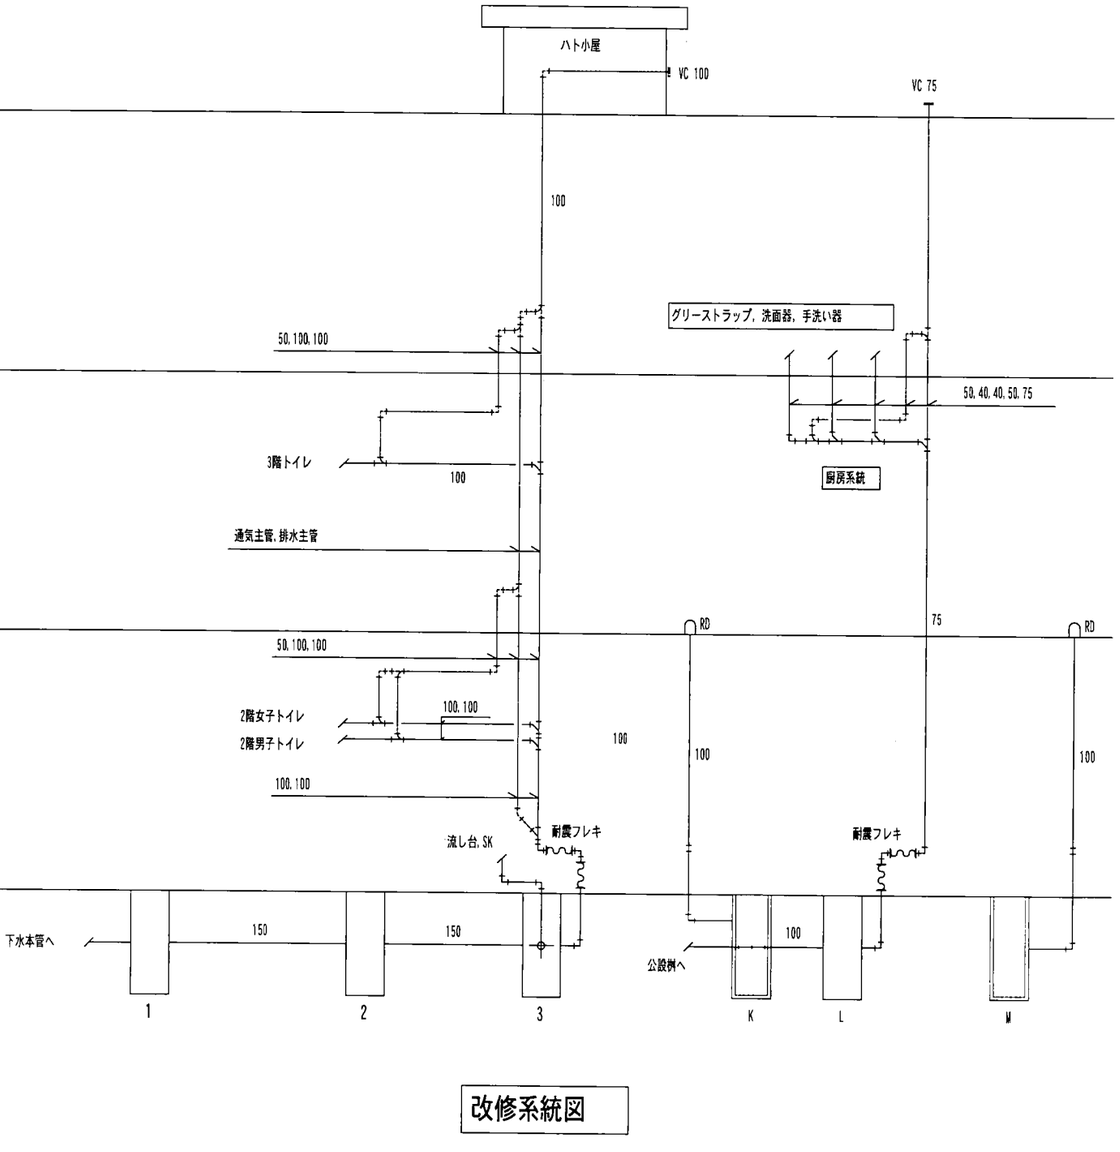

改修系統図

特記		室町ビルサービス株式会社 一級建築士事務所	部長	チーフ	担当	製図	2015. 8 年月日	工事名　三井住友銀行　上福岡支店　排水通気主管外構改修工事	図面番号
変更							1/100 縮尺	図面名　系統 (竣工図)	P-1

凡 例

- 新規排水・通気管 DVLP，VP管
- 新規雨水管　VP管
- 既設雨水管　VP管　2012年改修済み（再利用）
- 新規インバート桝
- 新規溜め桝
- 新規溜め桝
- 既設溜め桝
  2012年改修済み（再利用）
- 新規トラップ桝
- 新規浸透桝

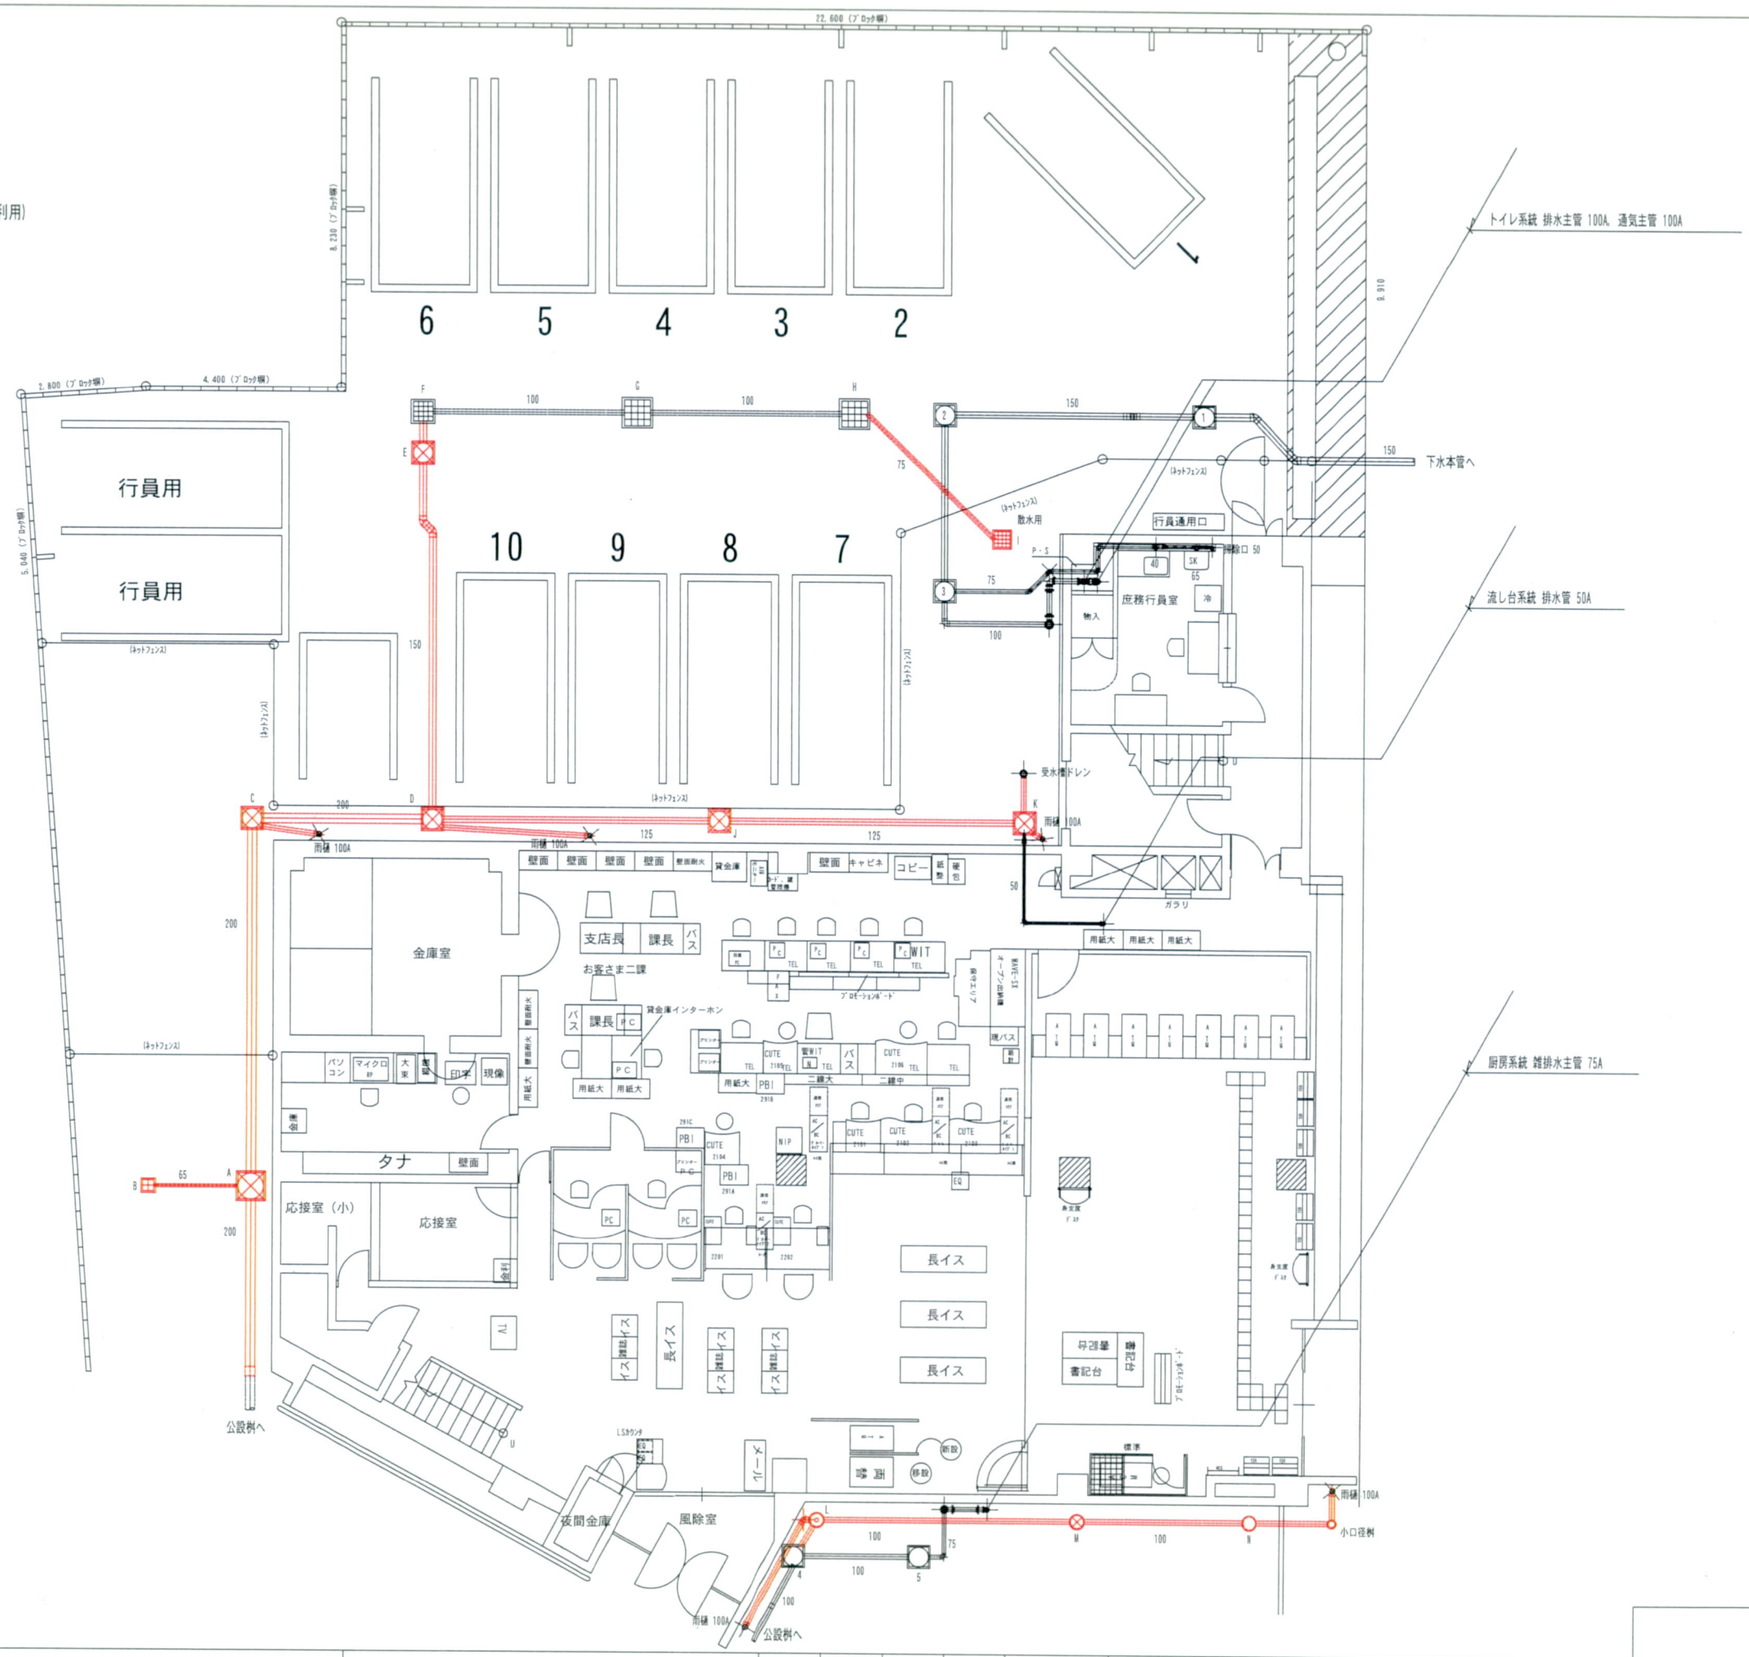

特記			室町ビルサービス株式会社 一級建築士事務所	部長	チーフ	担当	製図	2015. 8 年月日	工事名	三井住友銀行　上福岡支店　排水通気主管外構改修工事	図面番号 P-2
変更								1/100 (A2) 縮尺	図面名	外部・1階平面（竣工図）	

トランシット 測定値

	駐車場側　雨水系統 1				
マス 番号	上 流	下 流	枝 管	枝 管	枝 管
NO. A	1735mm	1765mm	1424mm (B桝より合流)		
NO. B		1400mm			
NO. C	1620mm	1650mm	1260mm (雨樋)		
NO. D	1538mm	1568mm	1553mm (E桝より合流)	1260mm (雨樋)	
NO. J	1441mm	1471mm			
NO. K		1370mm	1290mm (雨樋)	1230mm (2階流し台)	1290mm (受水槽ドレン)

	駐車場側　雨水系統 2				
マス 番号	上 流	下 流	枝 管	枝 管	枝 管
NO. E	1439mm	1469mm			
NO. F	1399mm	1429mm			
NO. G	1319mm	1349mm			
NO. H	1238mm	1268mm			
NO. I		1193mm			

	駐車場側　トイレ系統				
マス 番号	上 流	下 流	枝 管	枝 管	枝 管
NO. 1	2050mm	2070mm			
NO. 2	1800mm	1820mm			
NO. 3	1739mm	1759mm	1749mm (1階流し台)		

	厨房系統・雨水系統				
マス 番号	上 流	下 流	枝 管	枝 管	枝 管
NO. 4	1710mm	1730mm	1540mm (L桝より合流)		
NO. 5	1660mm	1680mm			
NO. L	1540mm	1570mm			
NO. M	1450mm	1480mm			
NO. N	1380mm	1410mm			
小口径	1340mm	1360mm			

※ インバート桝・小口径桝 (ステップ＝20mm)

※ 溜め桝 (ステップ＝30mm)

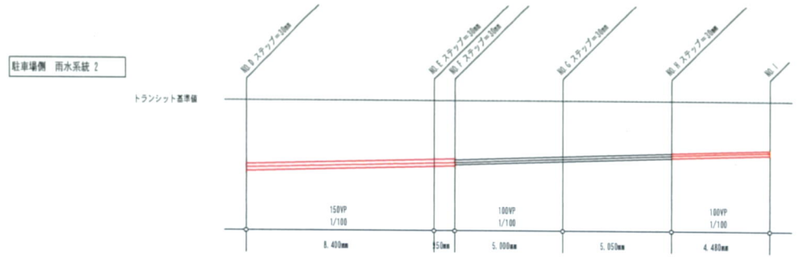

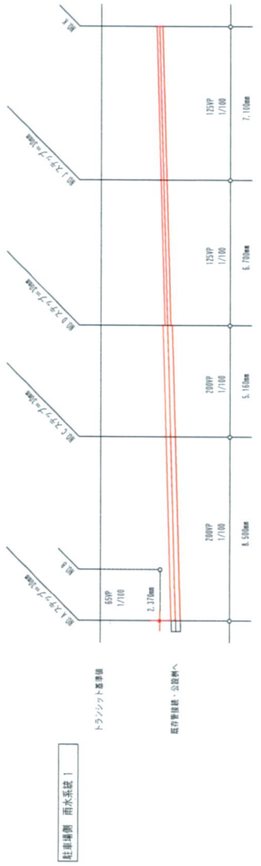

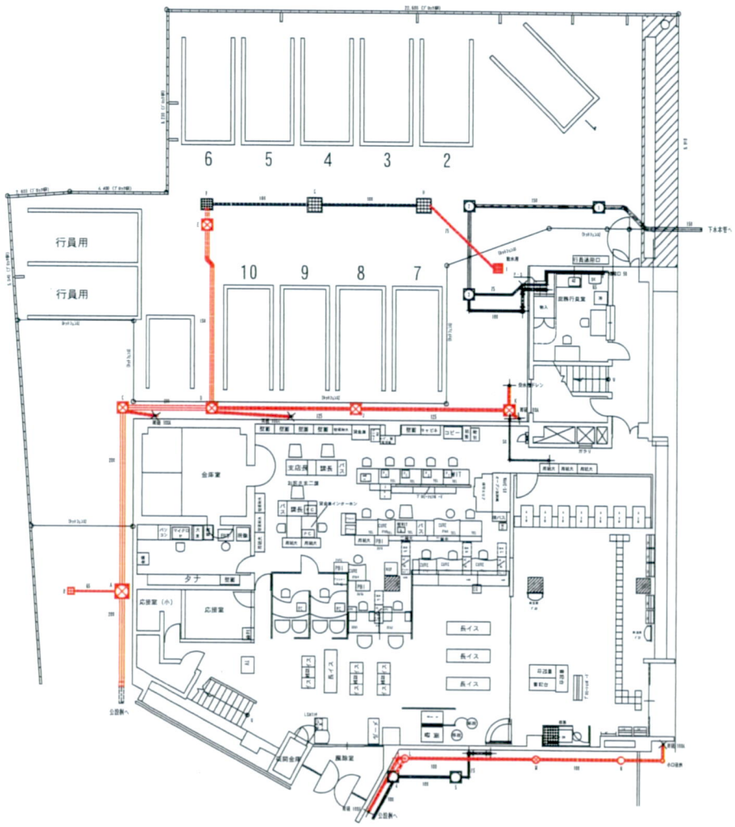

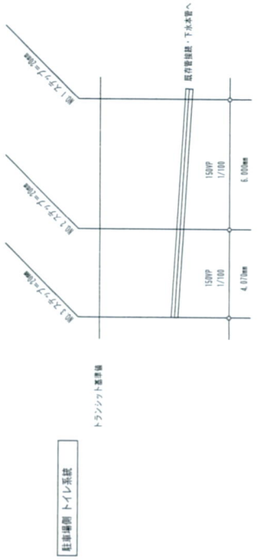

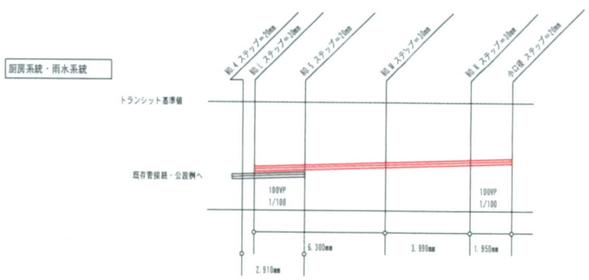

特記			室町ビルサービス株式会社 一級建築士事務所	部 長	チーフ	担 当	製 図	2015. 8 年月日	工事名　三井住友銀行　上福岡支店　排水通気主管外構改修工事	図面番号 P-3
変更								1/100 (A2) 縮尺	図面名　外部・1階配管断面 (竣工図)	

凡例

新規排水・通気管 DVLP, VP管

トイレ系統 排水主管 100A, 通気主管 100A, 通気枝管 50A

既存管接続 50

既存管接続 100

男子便所

女子便所

金庫室

貸金庫室

CB

D

50掃除口

パッケージ室

キャビネ

通元

50

用紙大 用紙大 キャビネ キャビネ キャビネ キャビネ

コピー

湯沸室 50

サーバー

R

厨房系統 雑排水管 75A

下り天井 H=370

パーティション

投入

ビデオ

FAX

支店長

増設

PC TEL

壁面耐火 壁面耐火 壁面 壁面

キャビネ

壁面耐火

壁面

支店長室

ﾃﾞｼﾞﾀﾙTV

テーブル

テーブル

ラインマーカー

壁面耐火

流し台系統 排水管 50A

特記		室町ビルサービス株式会社 一級建築士事務所	部長	チーフ	担当	製図	2015. 8 年月日	工事名	三井住友銀行　上福岡支店　排水通気主管外構改修工事
変更							1/100 縮尺	図面名	2階平面（竣工図）
								図面番号	P-4

凡 例

新規排水・通気管 DVLP, VP管

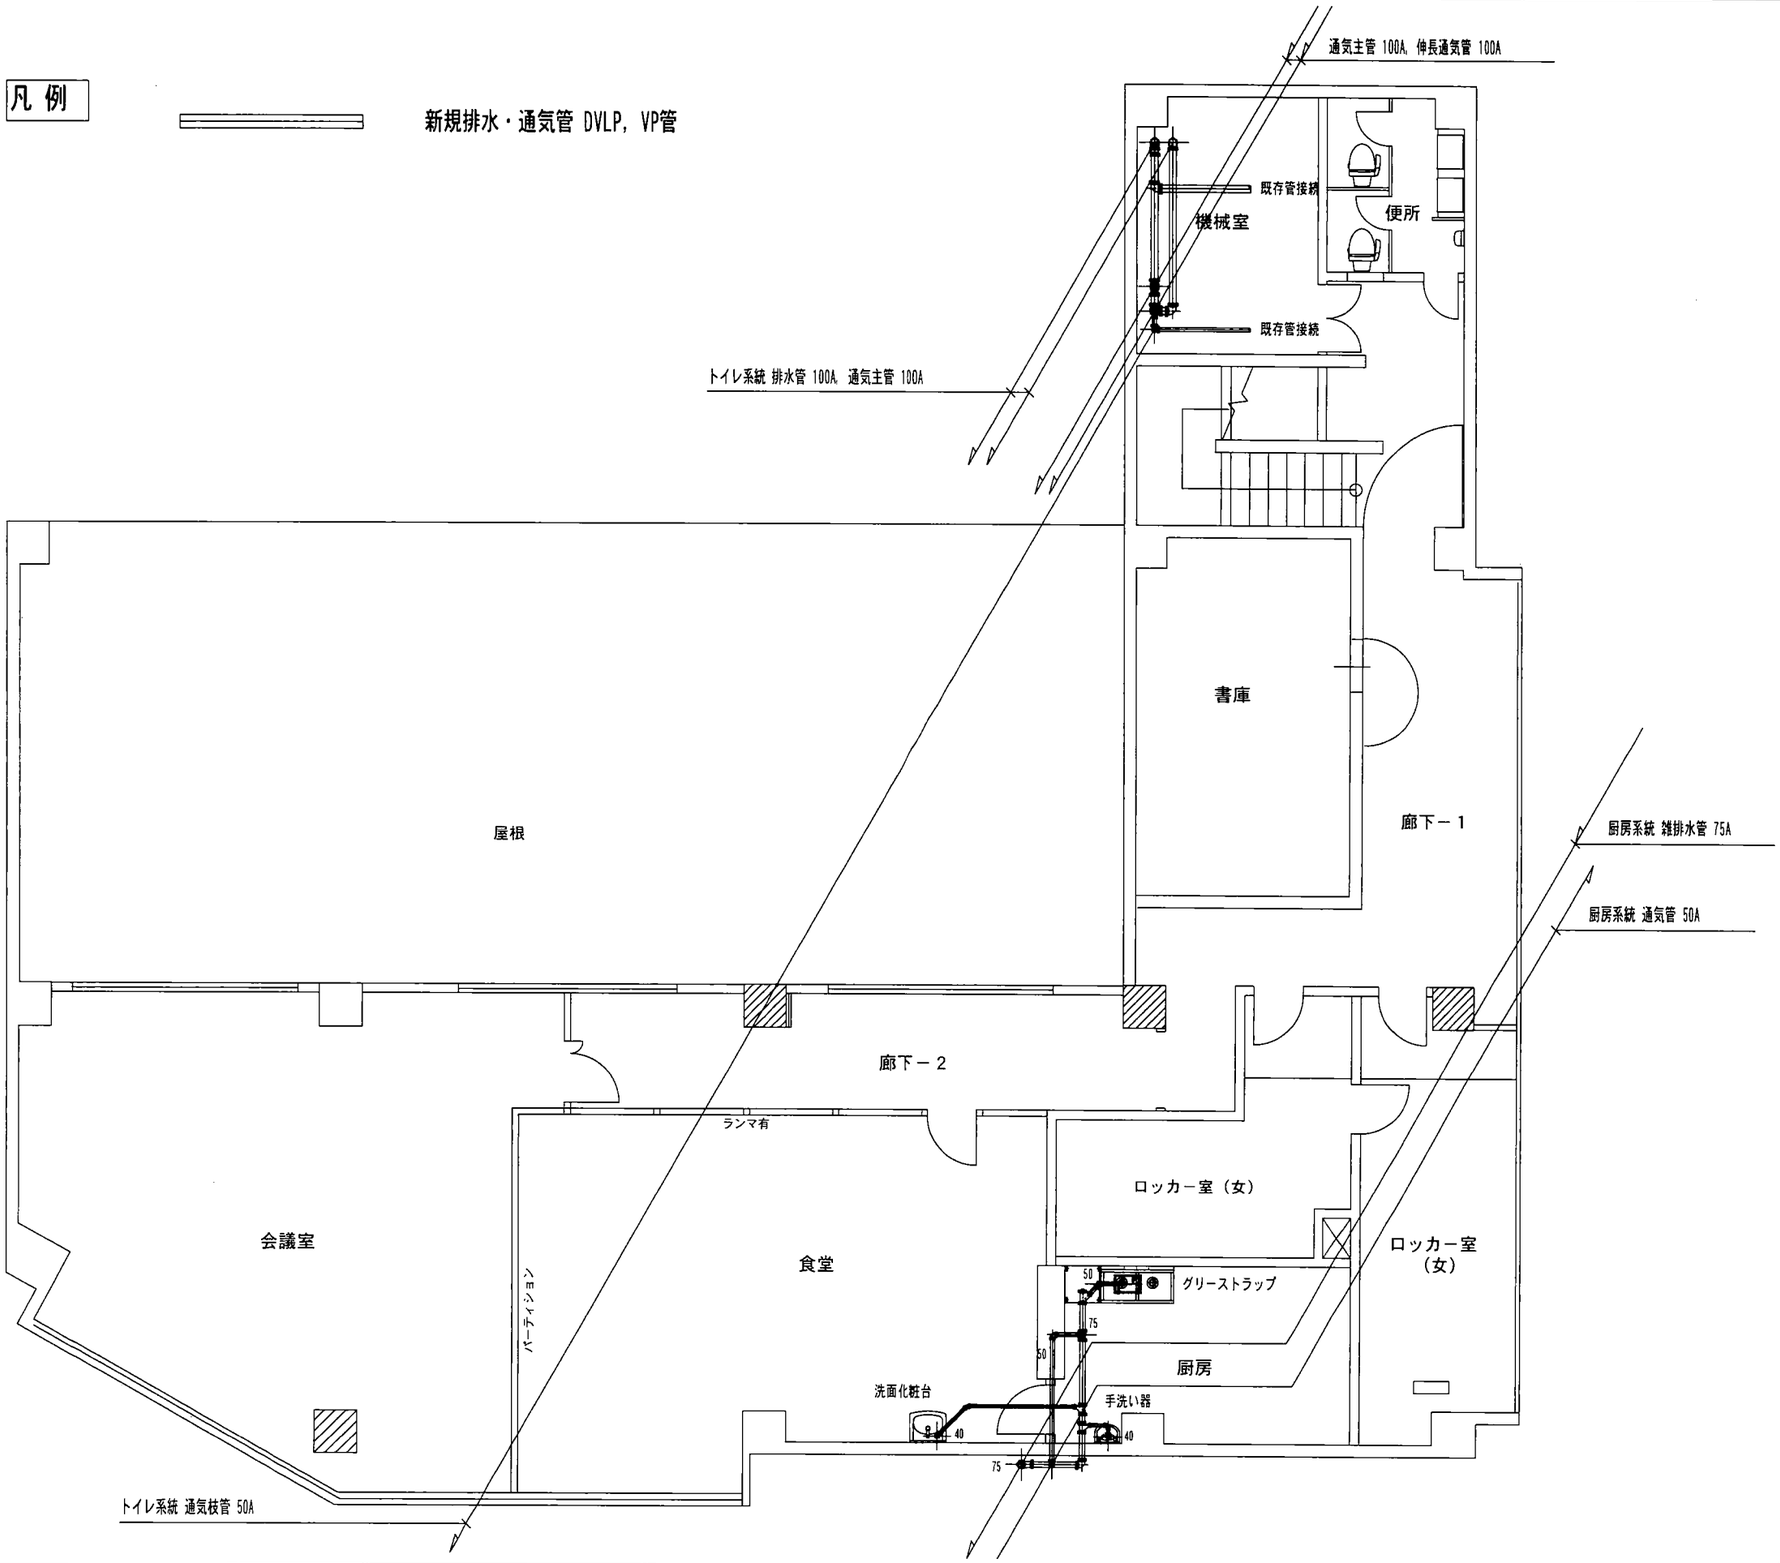

特記			室町ビルサービス株式会社 一級建築士事務所	部長	チーフ	担当	製図	2015. 8 年月日	工事名 三井住友銀行 上福岡支店 排水通気主管外構改修工事	図面番号 P-5
変更								1/100 縮尺	図面名 3階平面（竣工図）	

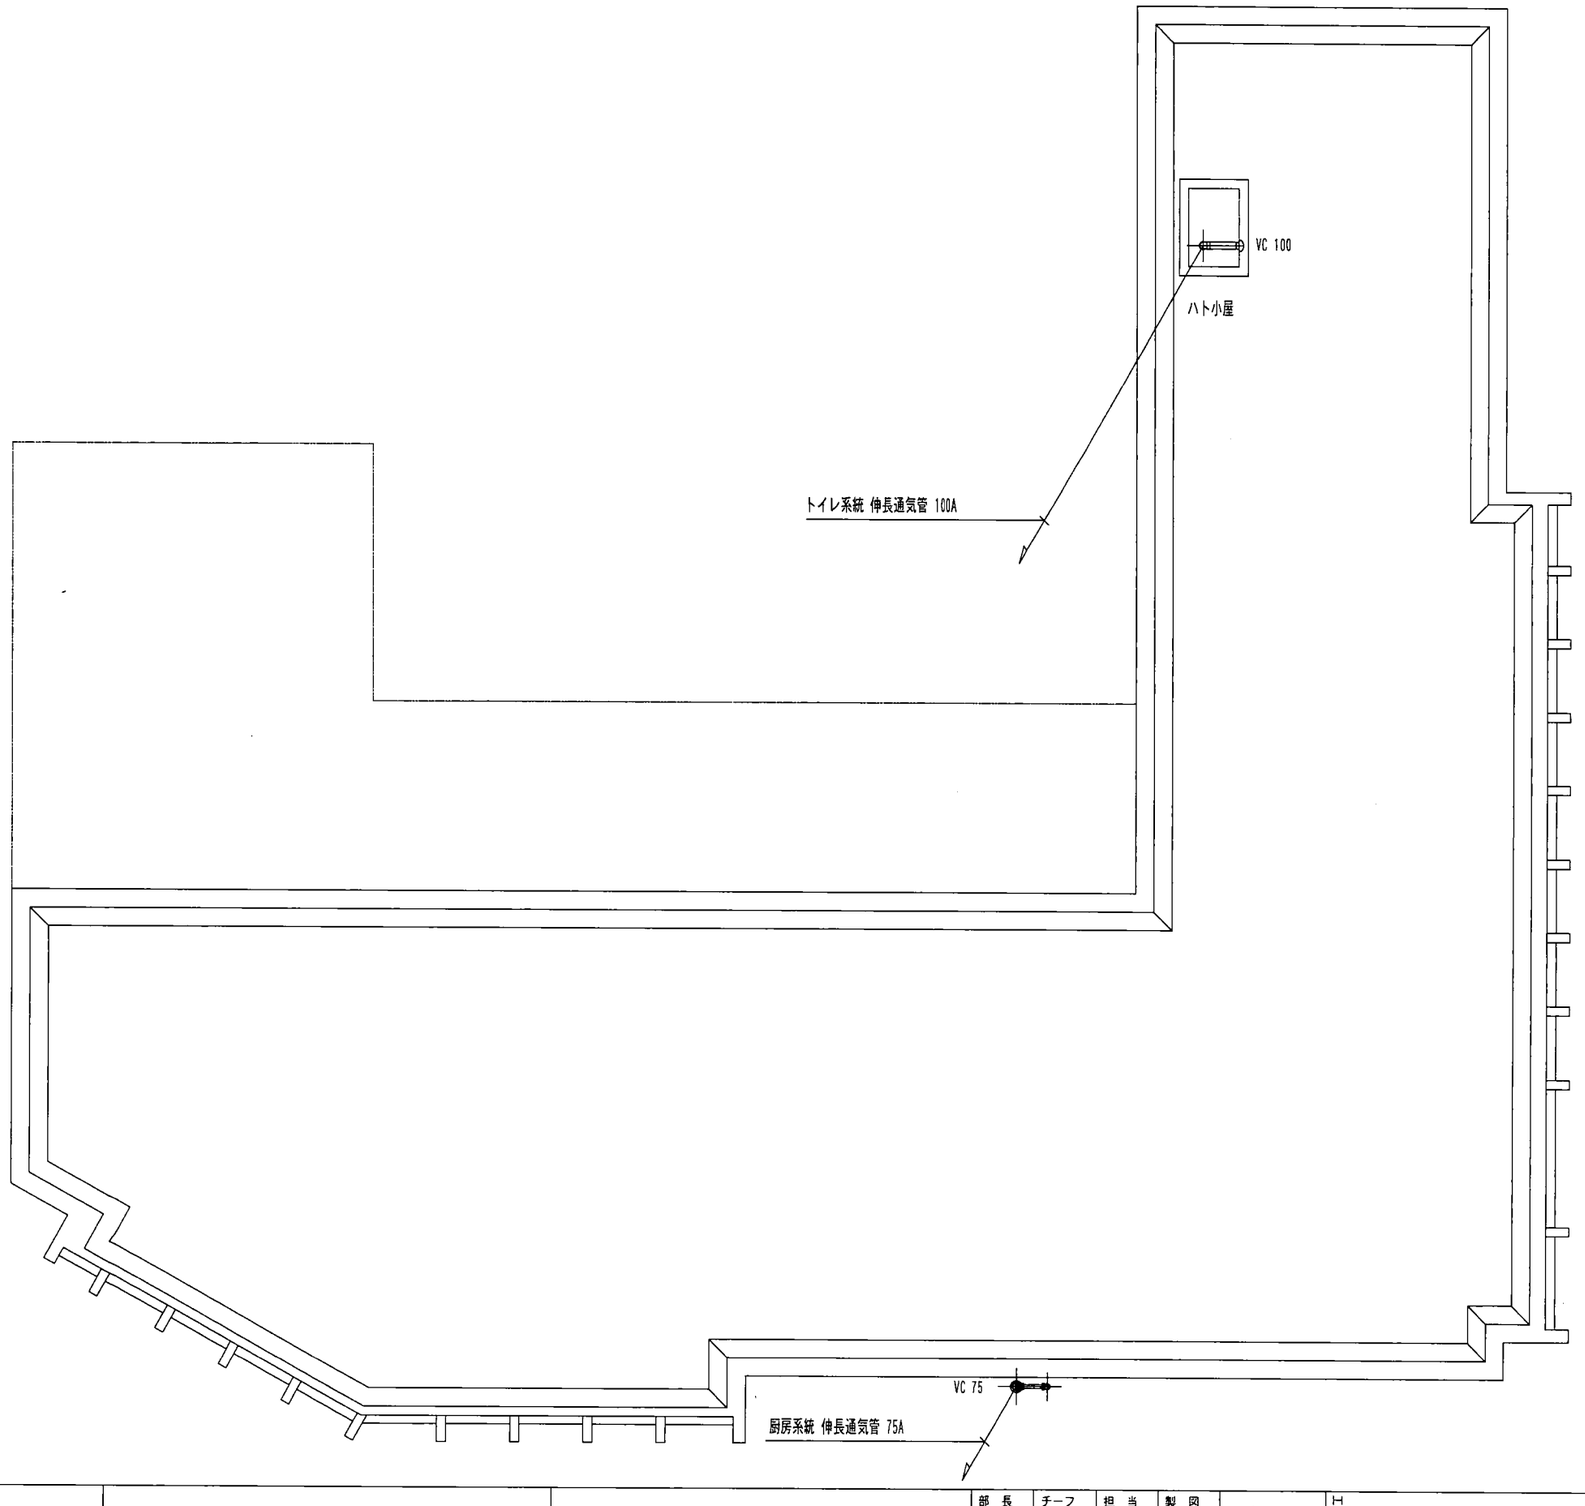

特記			室町ビルサービス株式会社 一級建築士事務所	部長	チーフ	担当	製図	2015. 8 年月日	工事名 三井住友銀行　上福岡支店　排水通気主管外構改修工事	図面番号
変更								1/100 縮尺	図面名 屋上平面（竣工図）	P-6

凡例

建築工事

衛生工事

空調工事

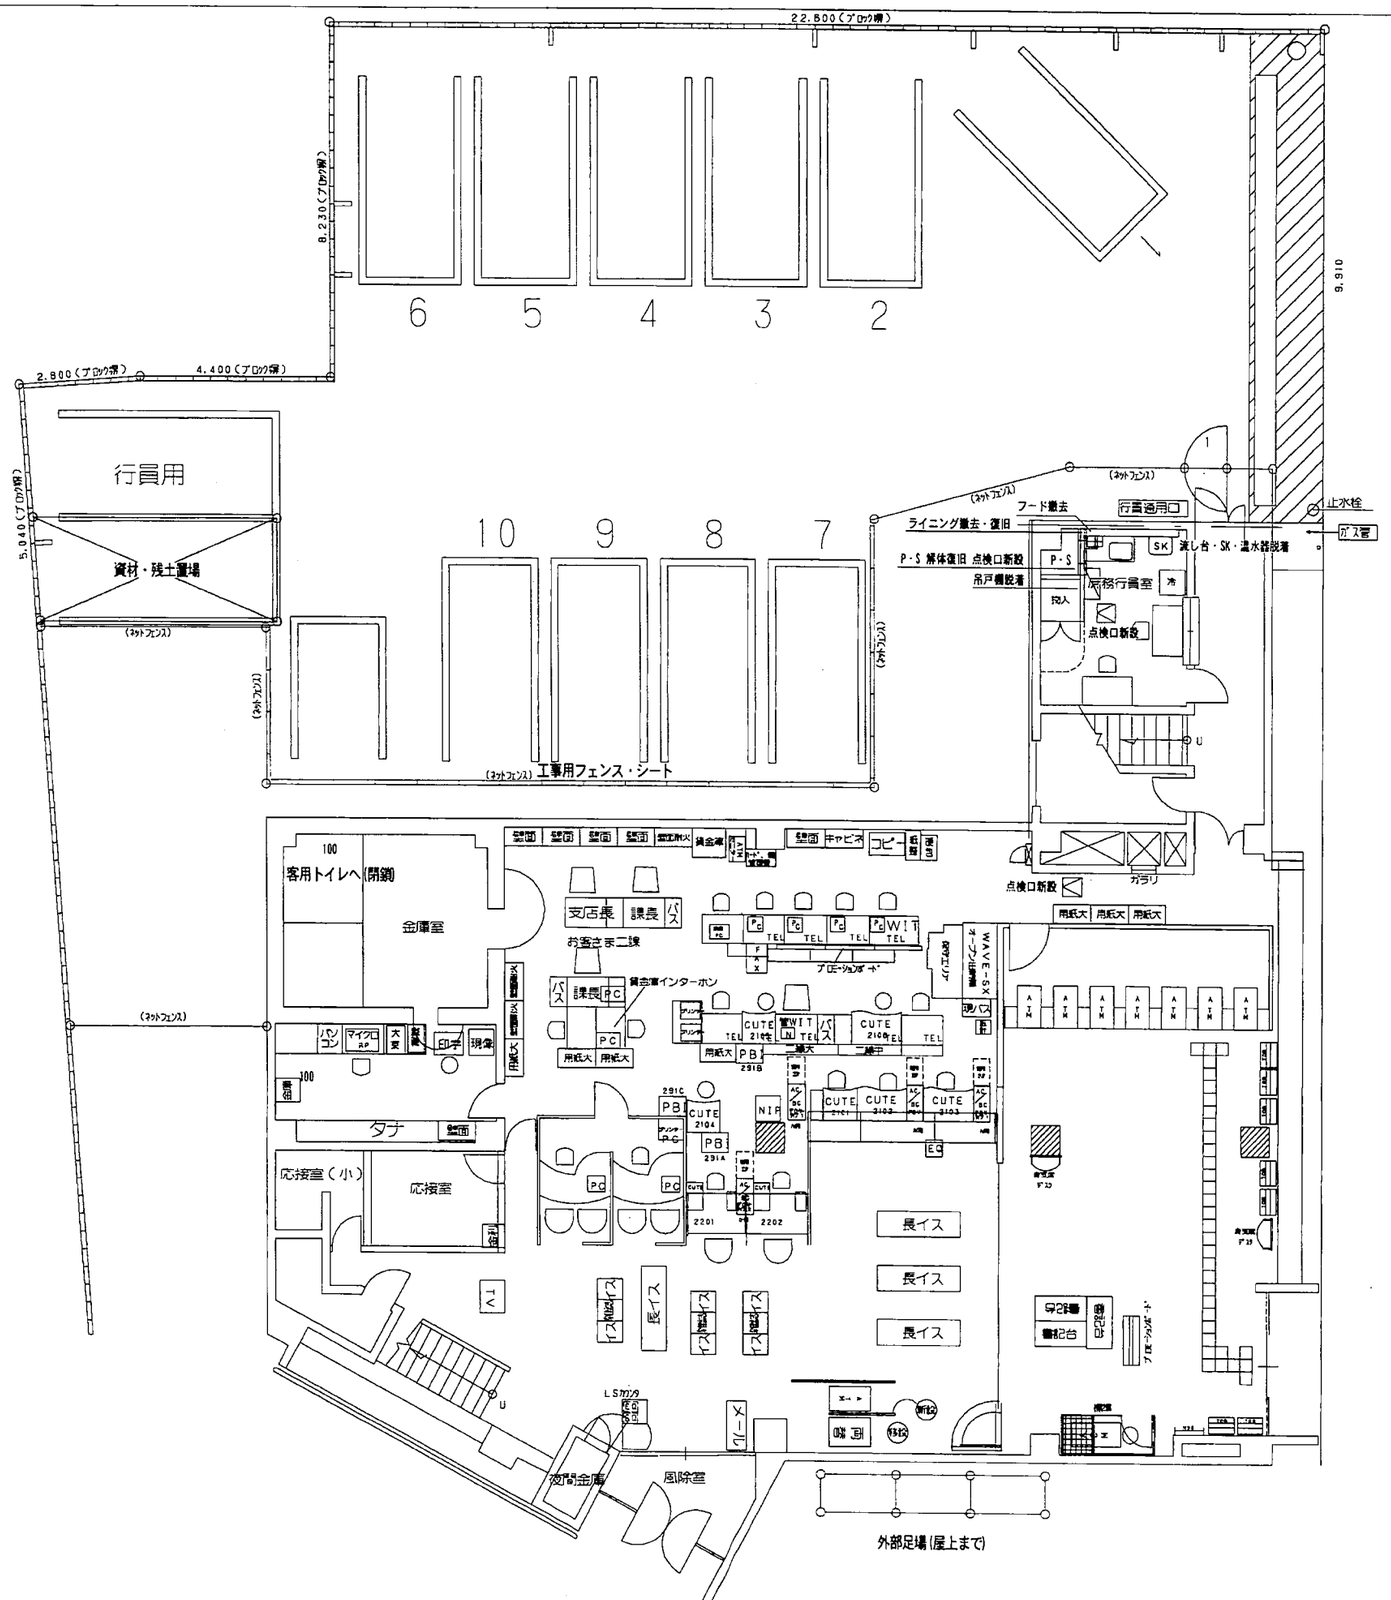

特記			室町ビルサービス株式会社 一級建築士事務所	部長	チーフ	担当	製図	2015.3 年月日	工事名 三井住友銀行　上福岡支店　排水通気主管外構改修工事	図面番号 A-1
変更								1/100 (A2) 縮尺	図面名 外部・1階平面図（建築）	

凡例

建築工事

衛生工事

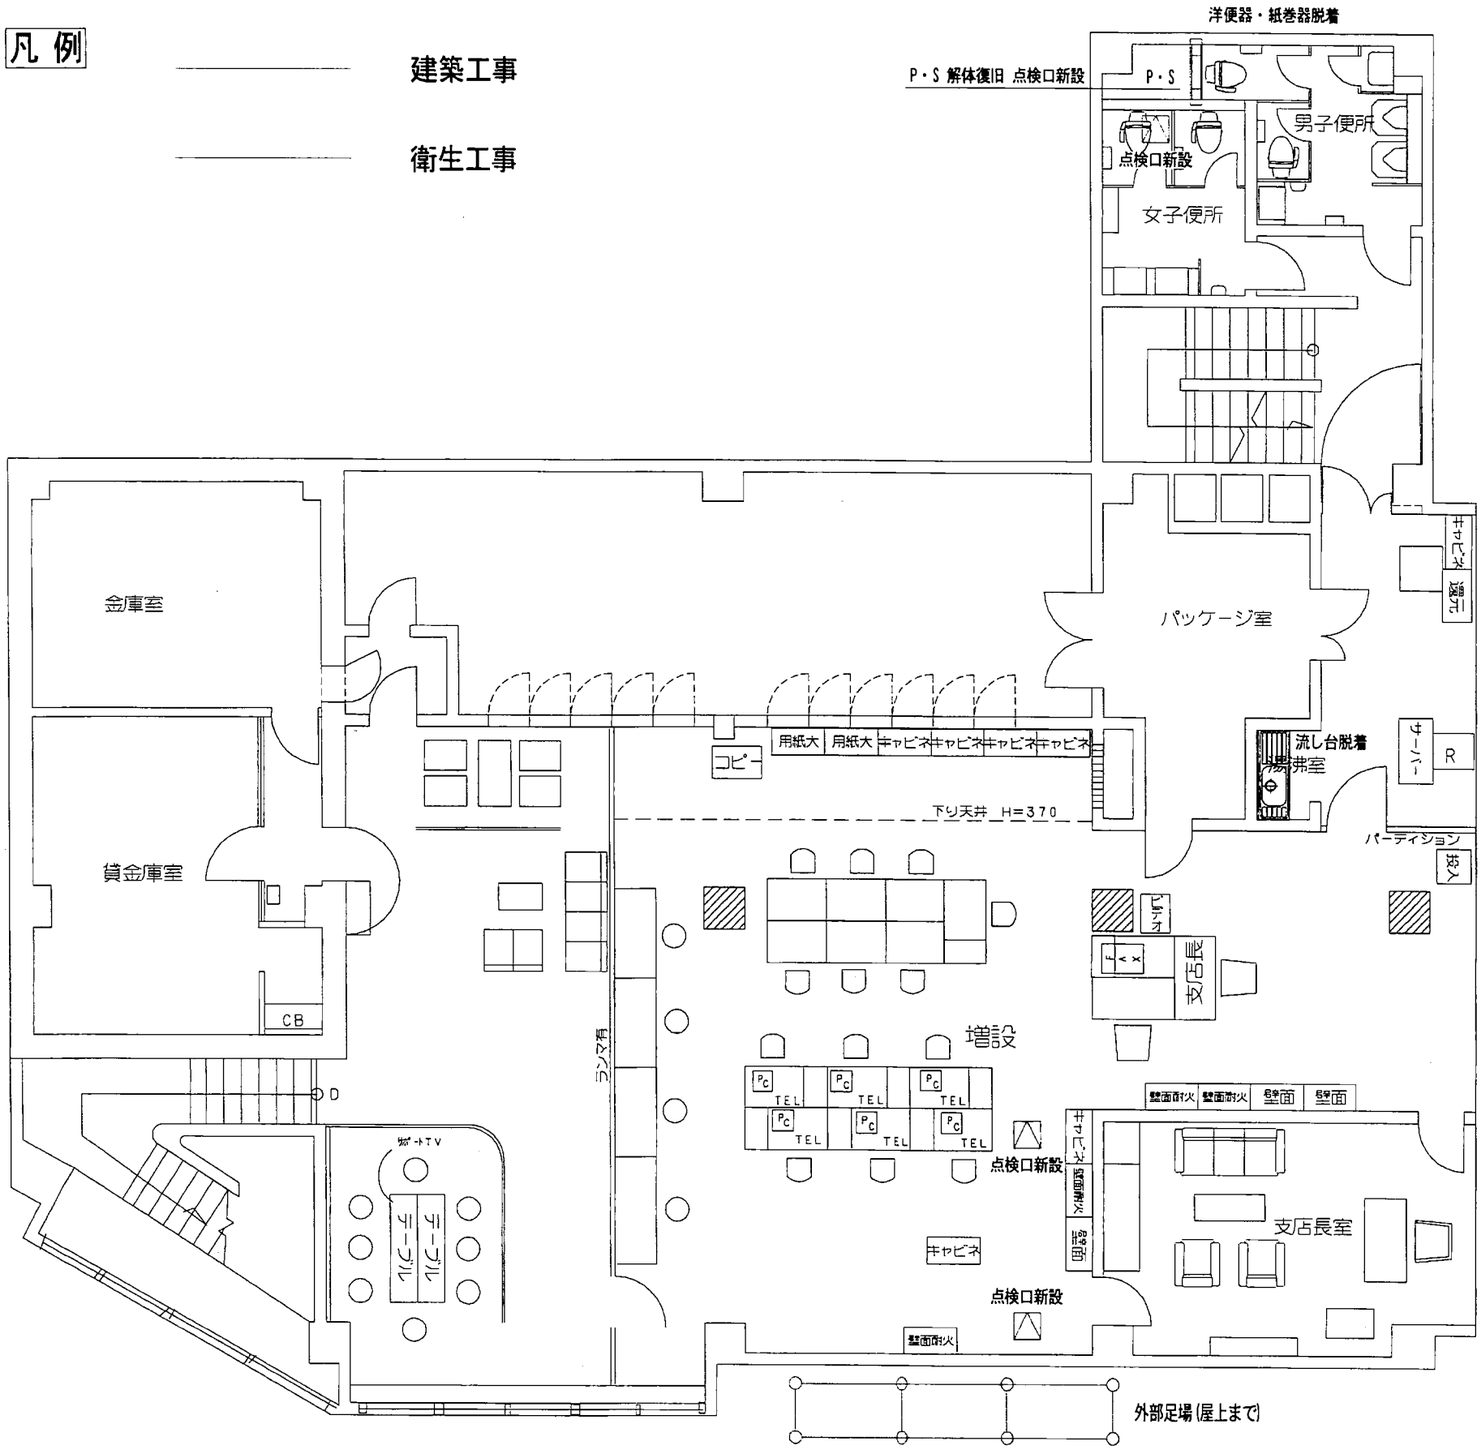

特記			室町ビルサービス株式会社 一級建築士事務所	部長	チーフ	担当	製図	2015.3 年月日	工事名 三井住友銀行　上福岡支店　排水通気主管外構改修工事	図面番号 A-2
変更								1/100 縮尺	図面名 2階平面図（建築）	

凡例

建築工事

衛生工事

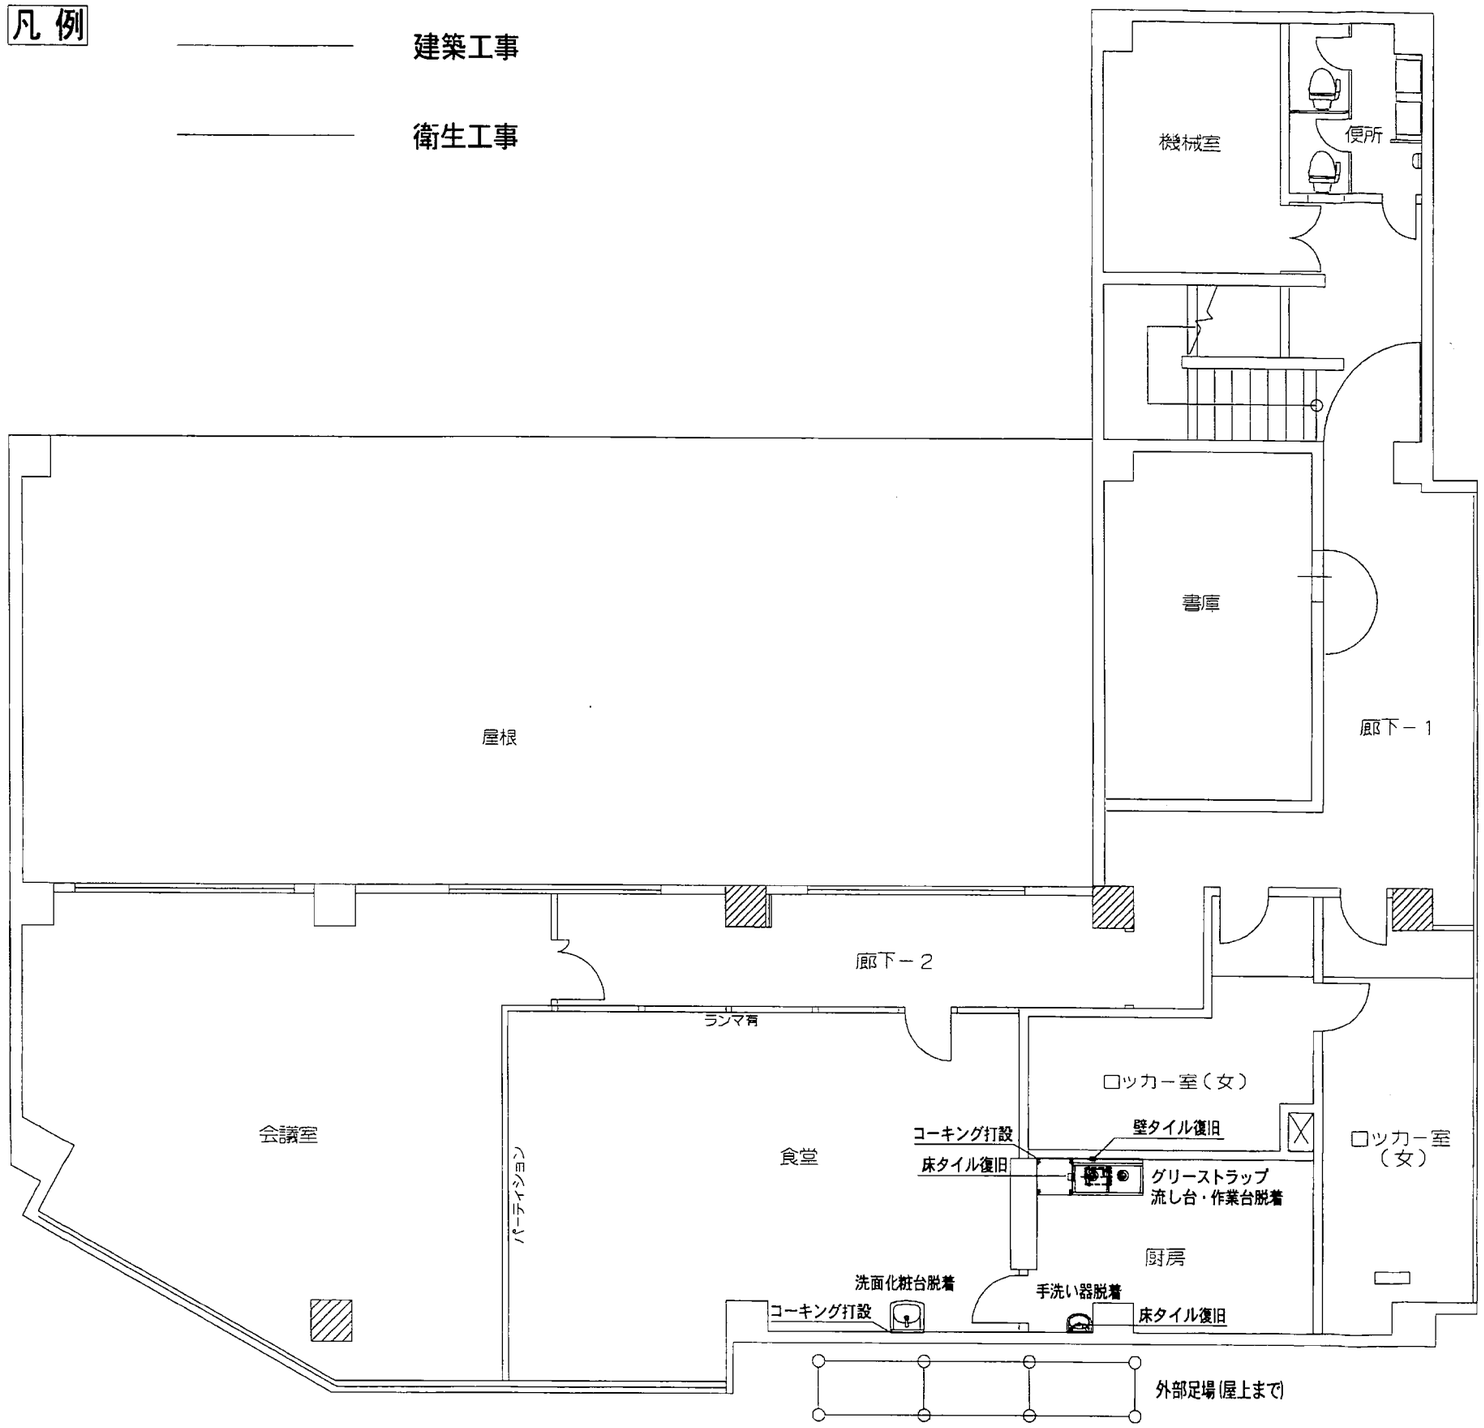

特記		室町ビルサービス株式会社 一級建築士事務所	部長	チーフ	担当	製図	2015.3 年月日	工事名	三井住友銀行　上福岡支店　排水通気主管外構改修工事	図面番号
変更							1/100 縮尺	図面名	3階平面図（建築）	A-3

凡 例

建築工事

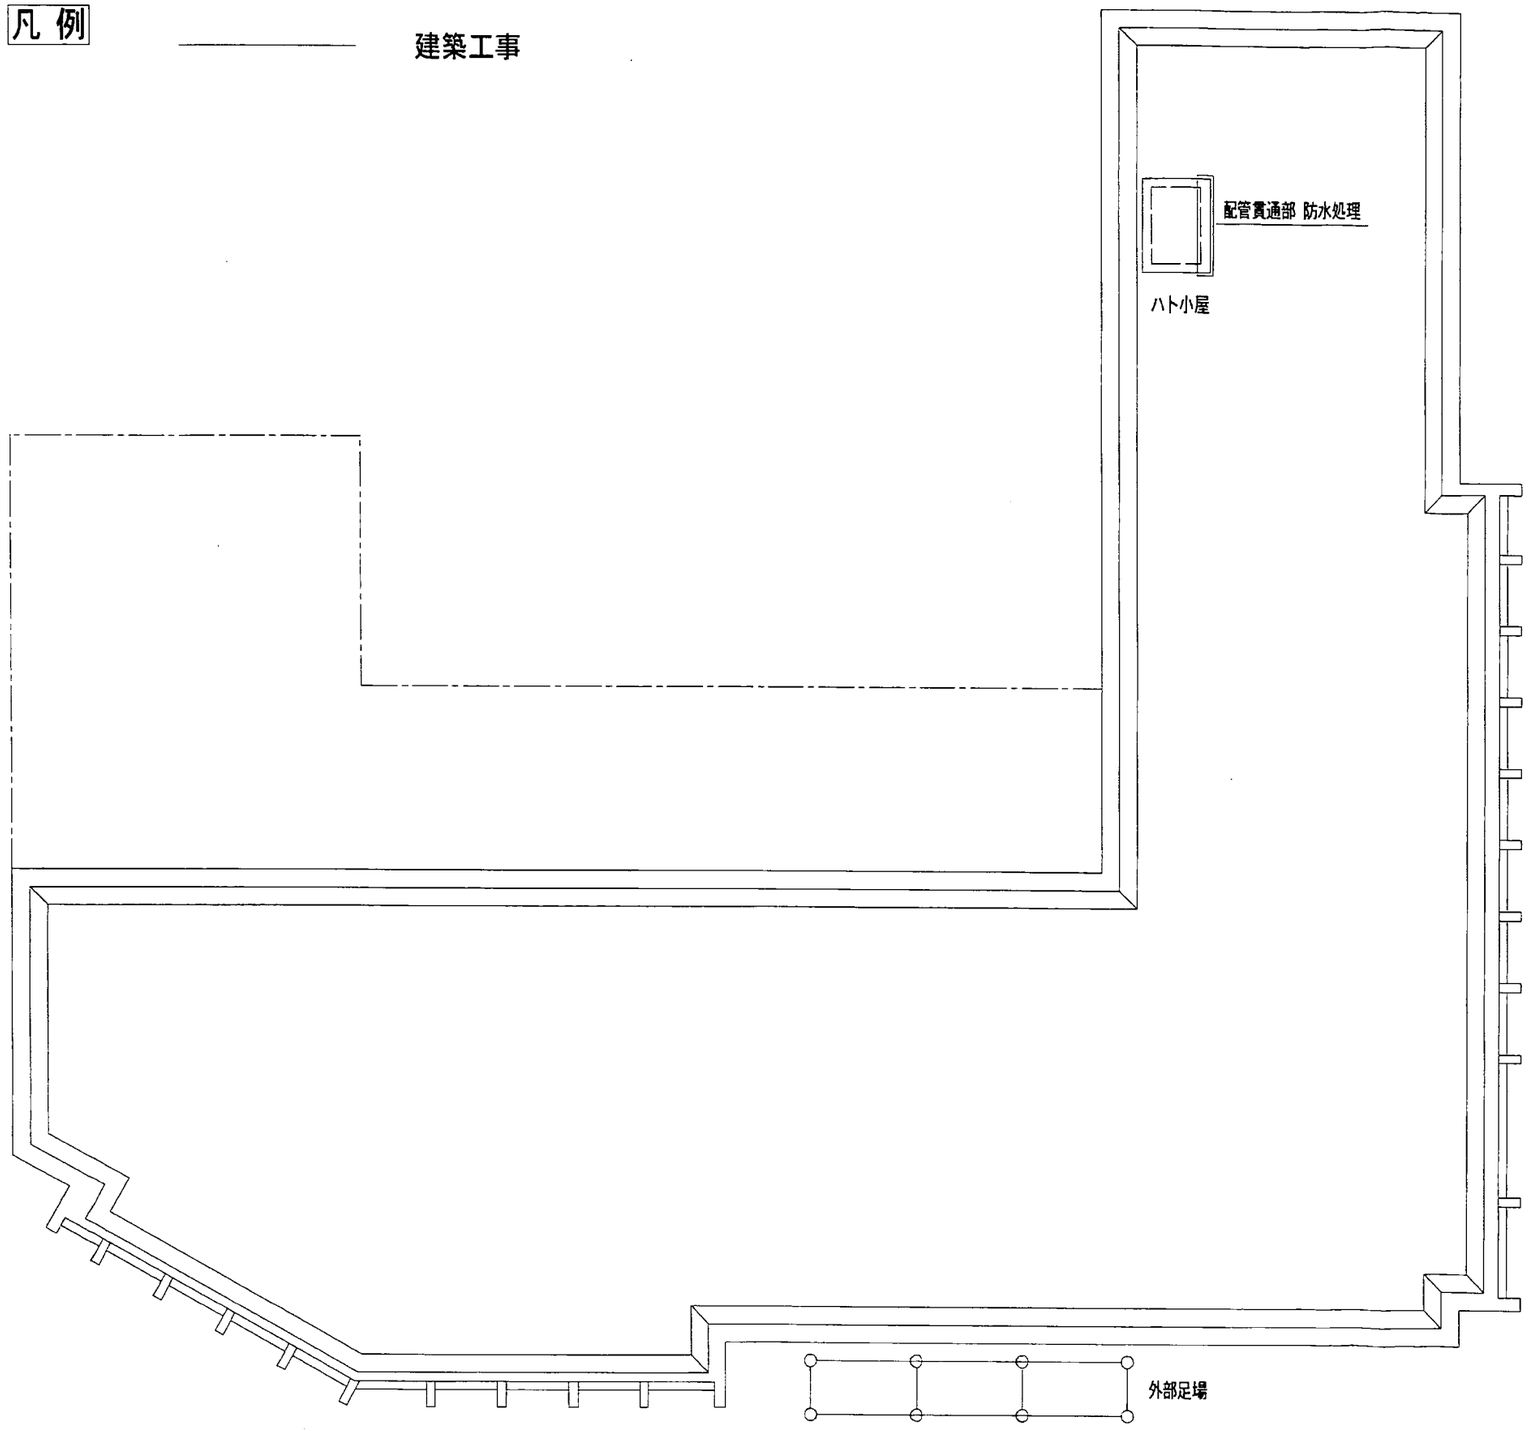

特記			室町ビルサービス株式会社 一級建築士事務所	部長	チーフ	担当	製図	2015.3 年月日	工事名 三井住友銀行 上福岡支店 排水通気主管外構改修工事	図面番号
変更								1/100 縮尺	図面名 屋上平面図（建築）	A-4

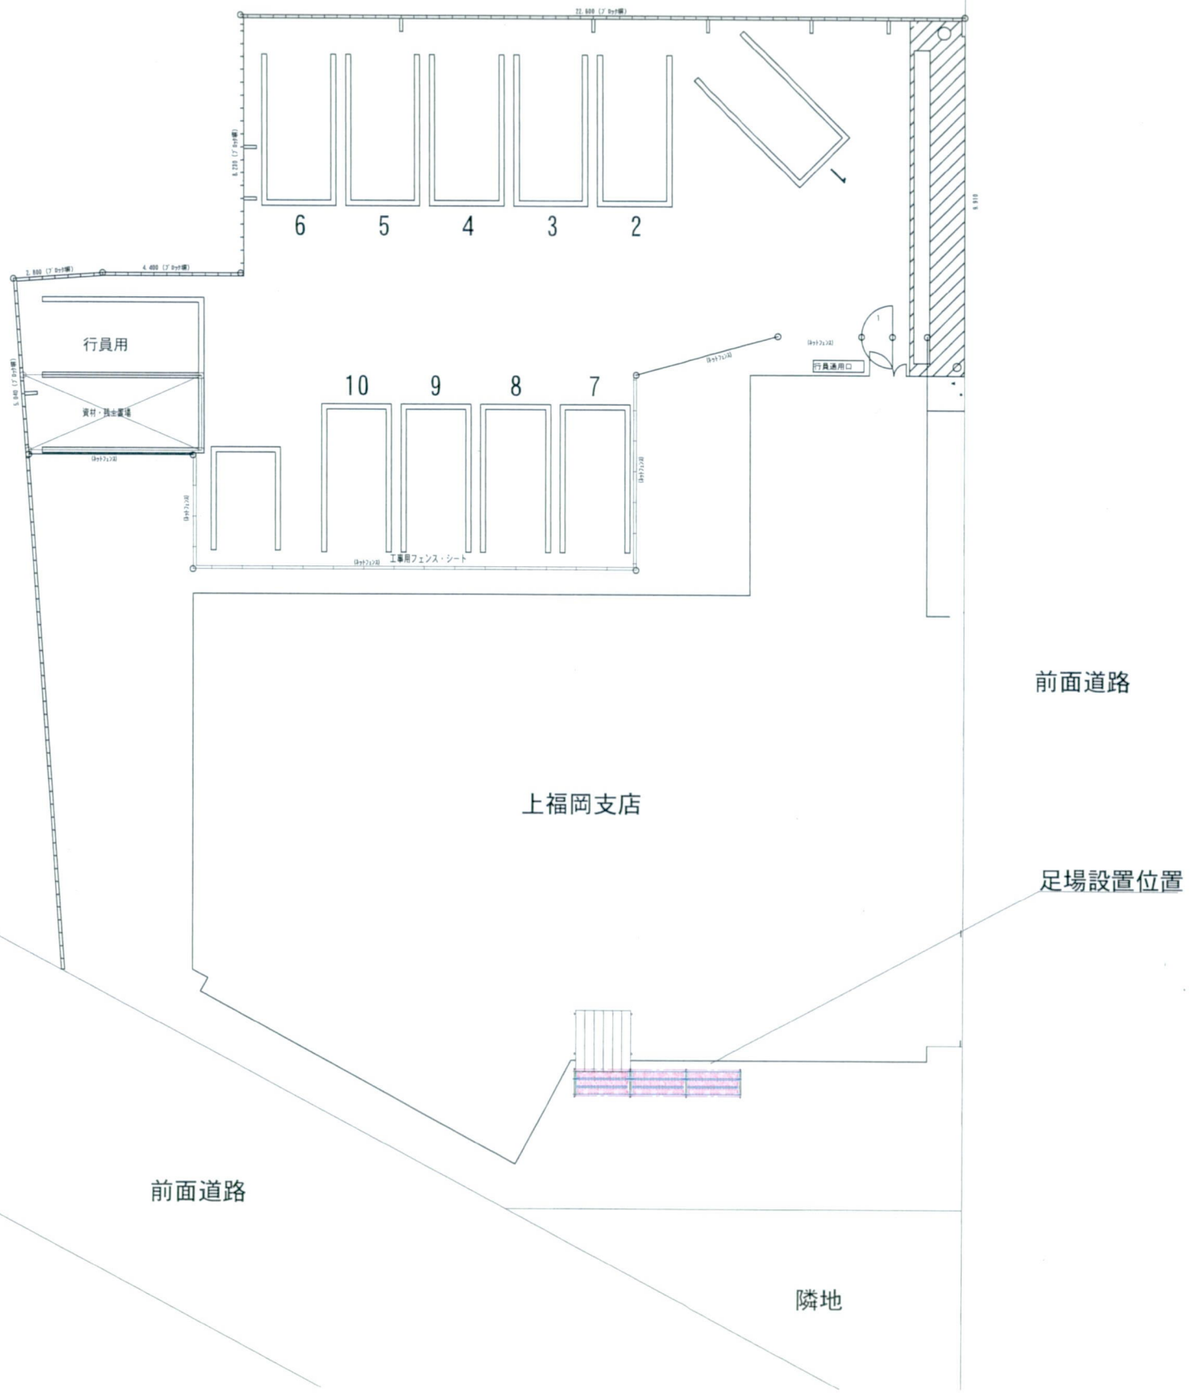

特記		室町ビルサービス株式会社 一級建築士事務所	部長	チーフ	担当	製図	・ ・ 年月日	工事名 上福岡支店	図面番号
変更							1/50 縮尺	図面名 配管用足場　配置図	A-5

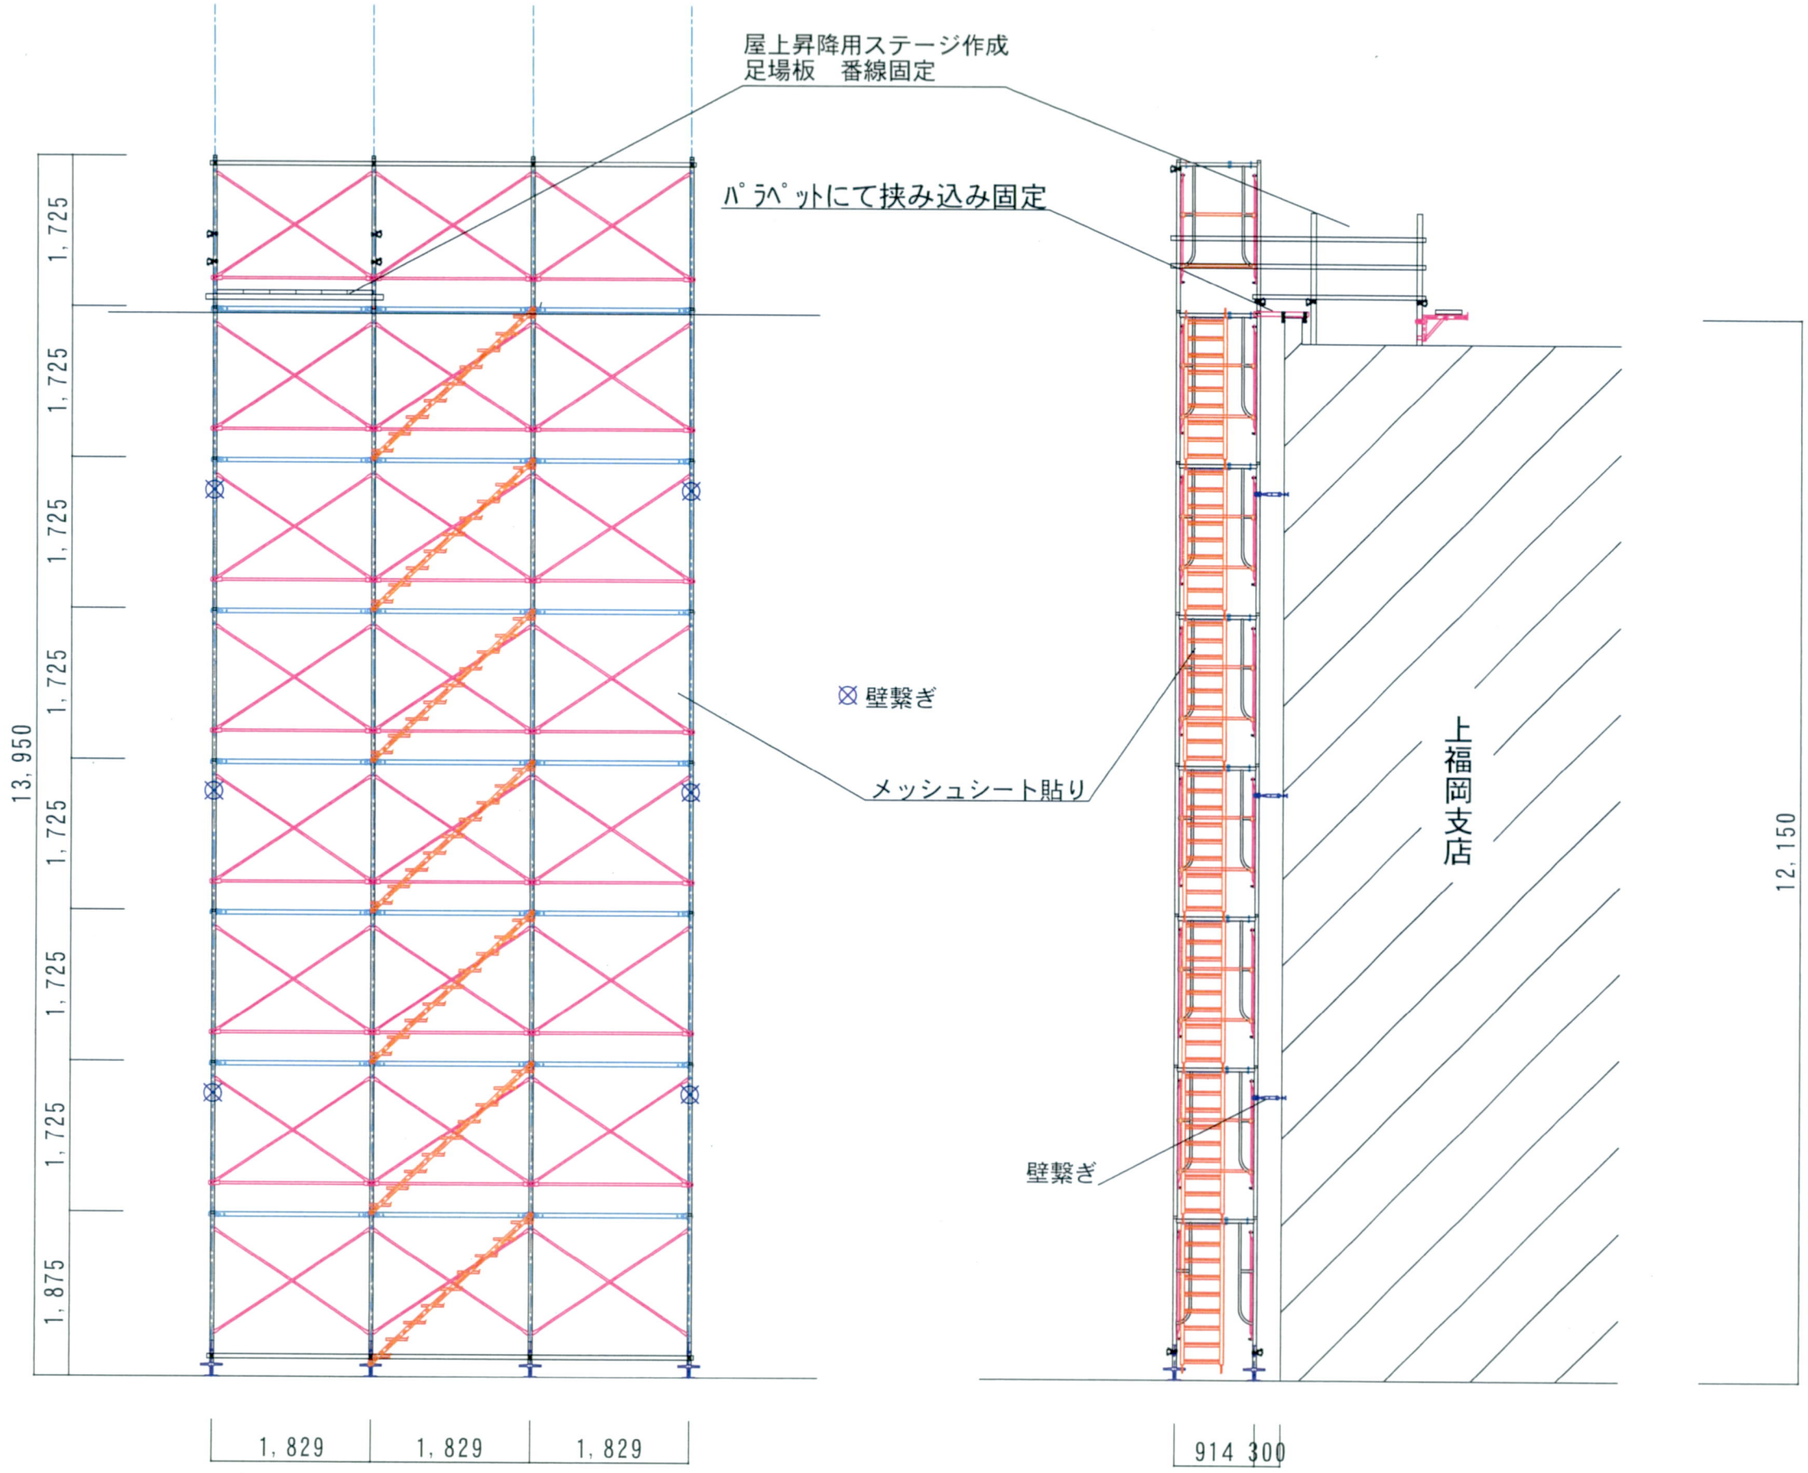

正面立面図　1/70

側面立面図　1/70

特記		室町ビルサービス株式会社 一級建築士事務所	部長	チーフ	担当	製図	年月日 ・ ・	工事名	上福岡支店	図面番号
変更							縮尺 1/70	図面名	配管用足場計画図	A-6

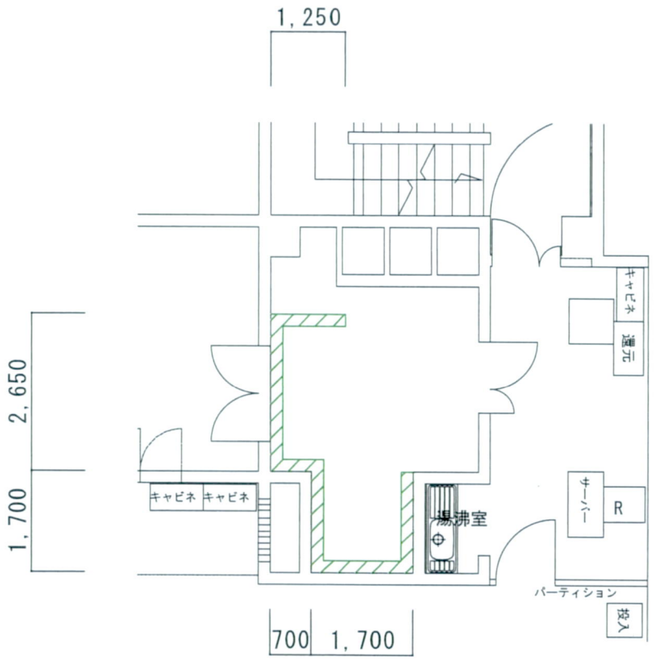

保護壁作成範囲図　1/100

作成範囲

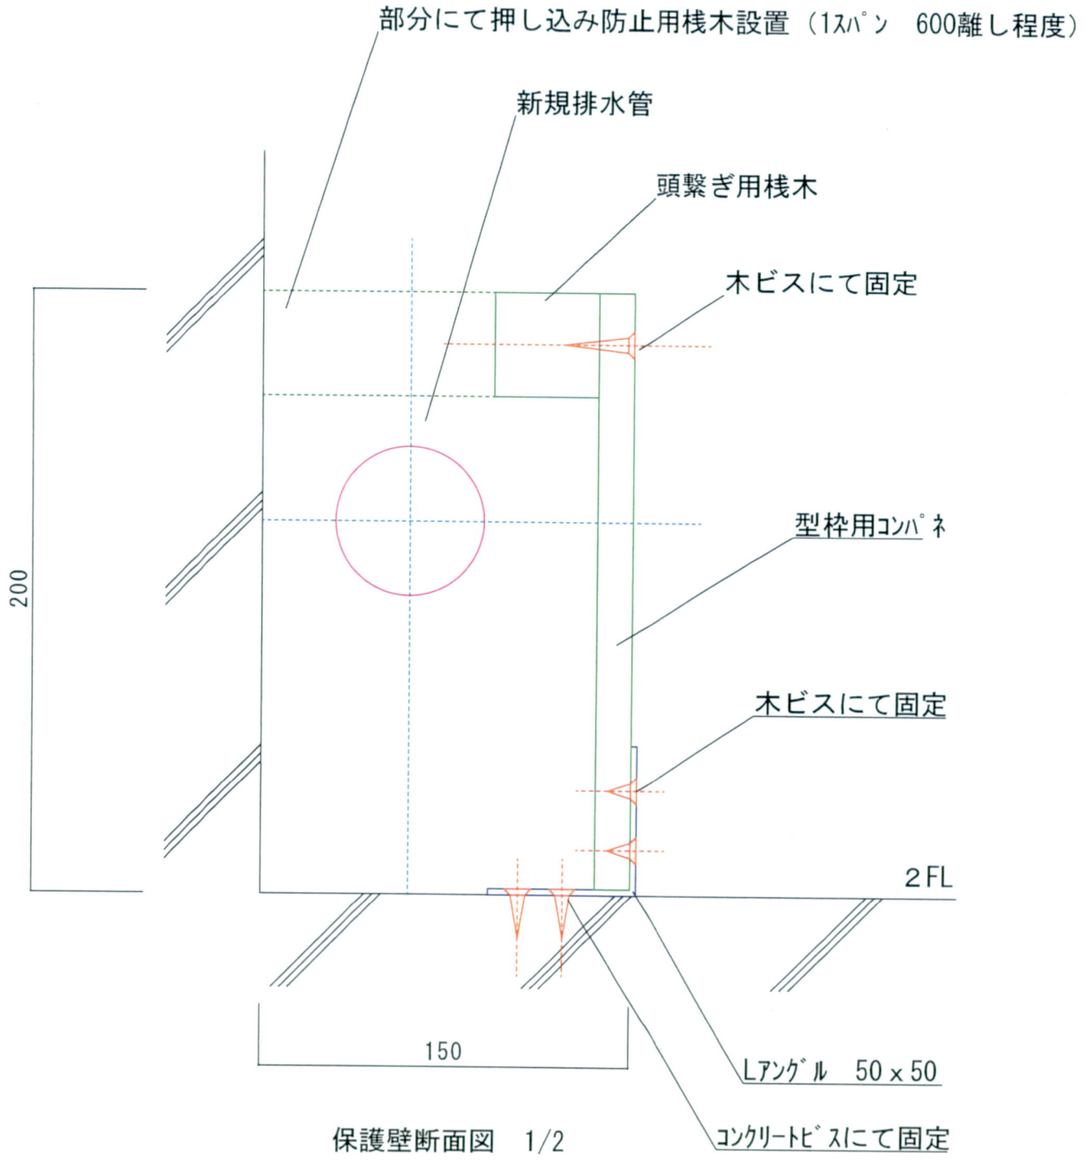

保護壁断面図　1/2

特記			室町ビルサービス株式会社 一級建築士事務所	部長	チーフ	担当	製図	名称 工事	三井住友銀行　上福岡支店　老朽化更新工事
変更								2015.6 年月日	2階図 2階備品庫　排水管保護壁作成計画図
								縮尺	図面番号 A-7